VUE DE TRIBORD

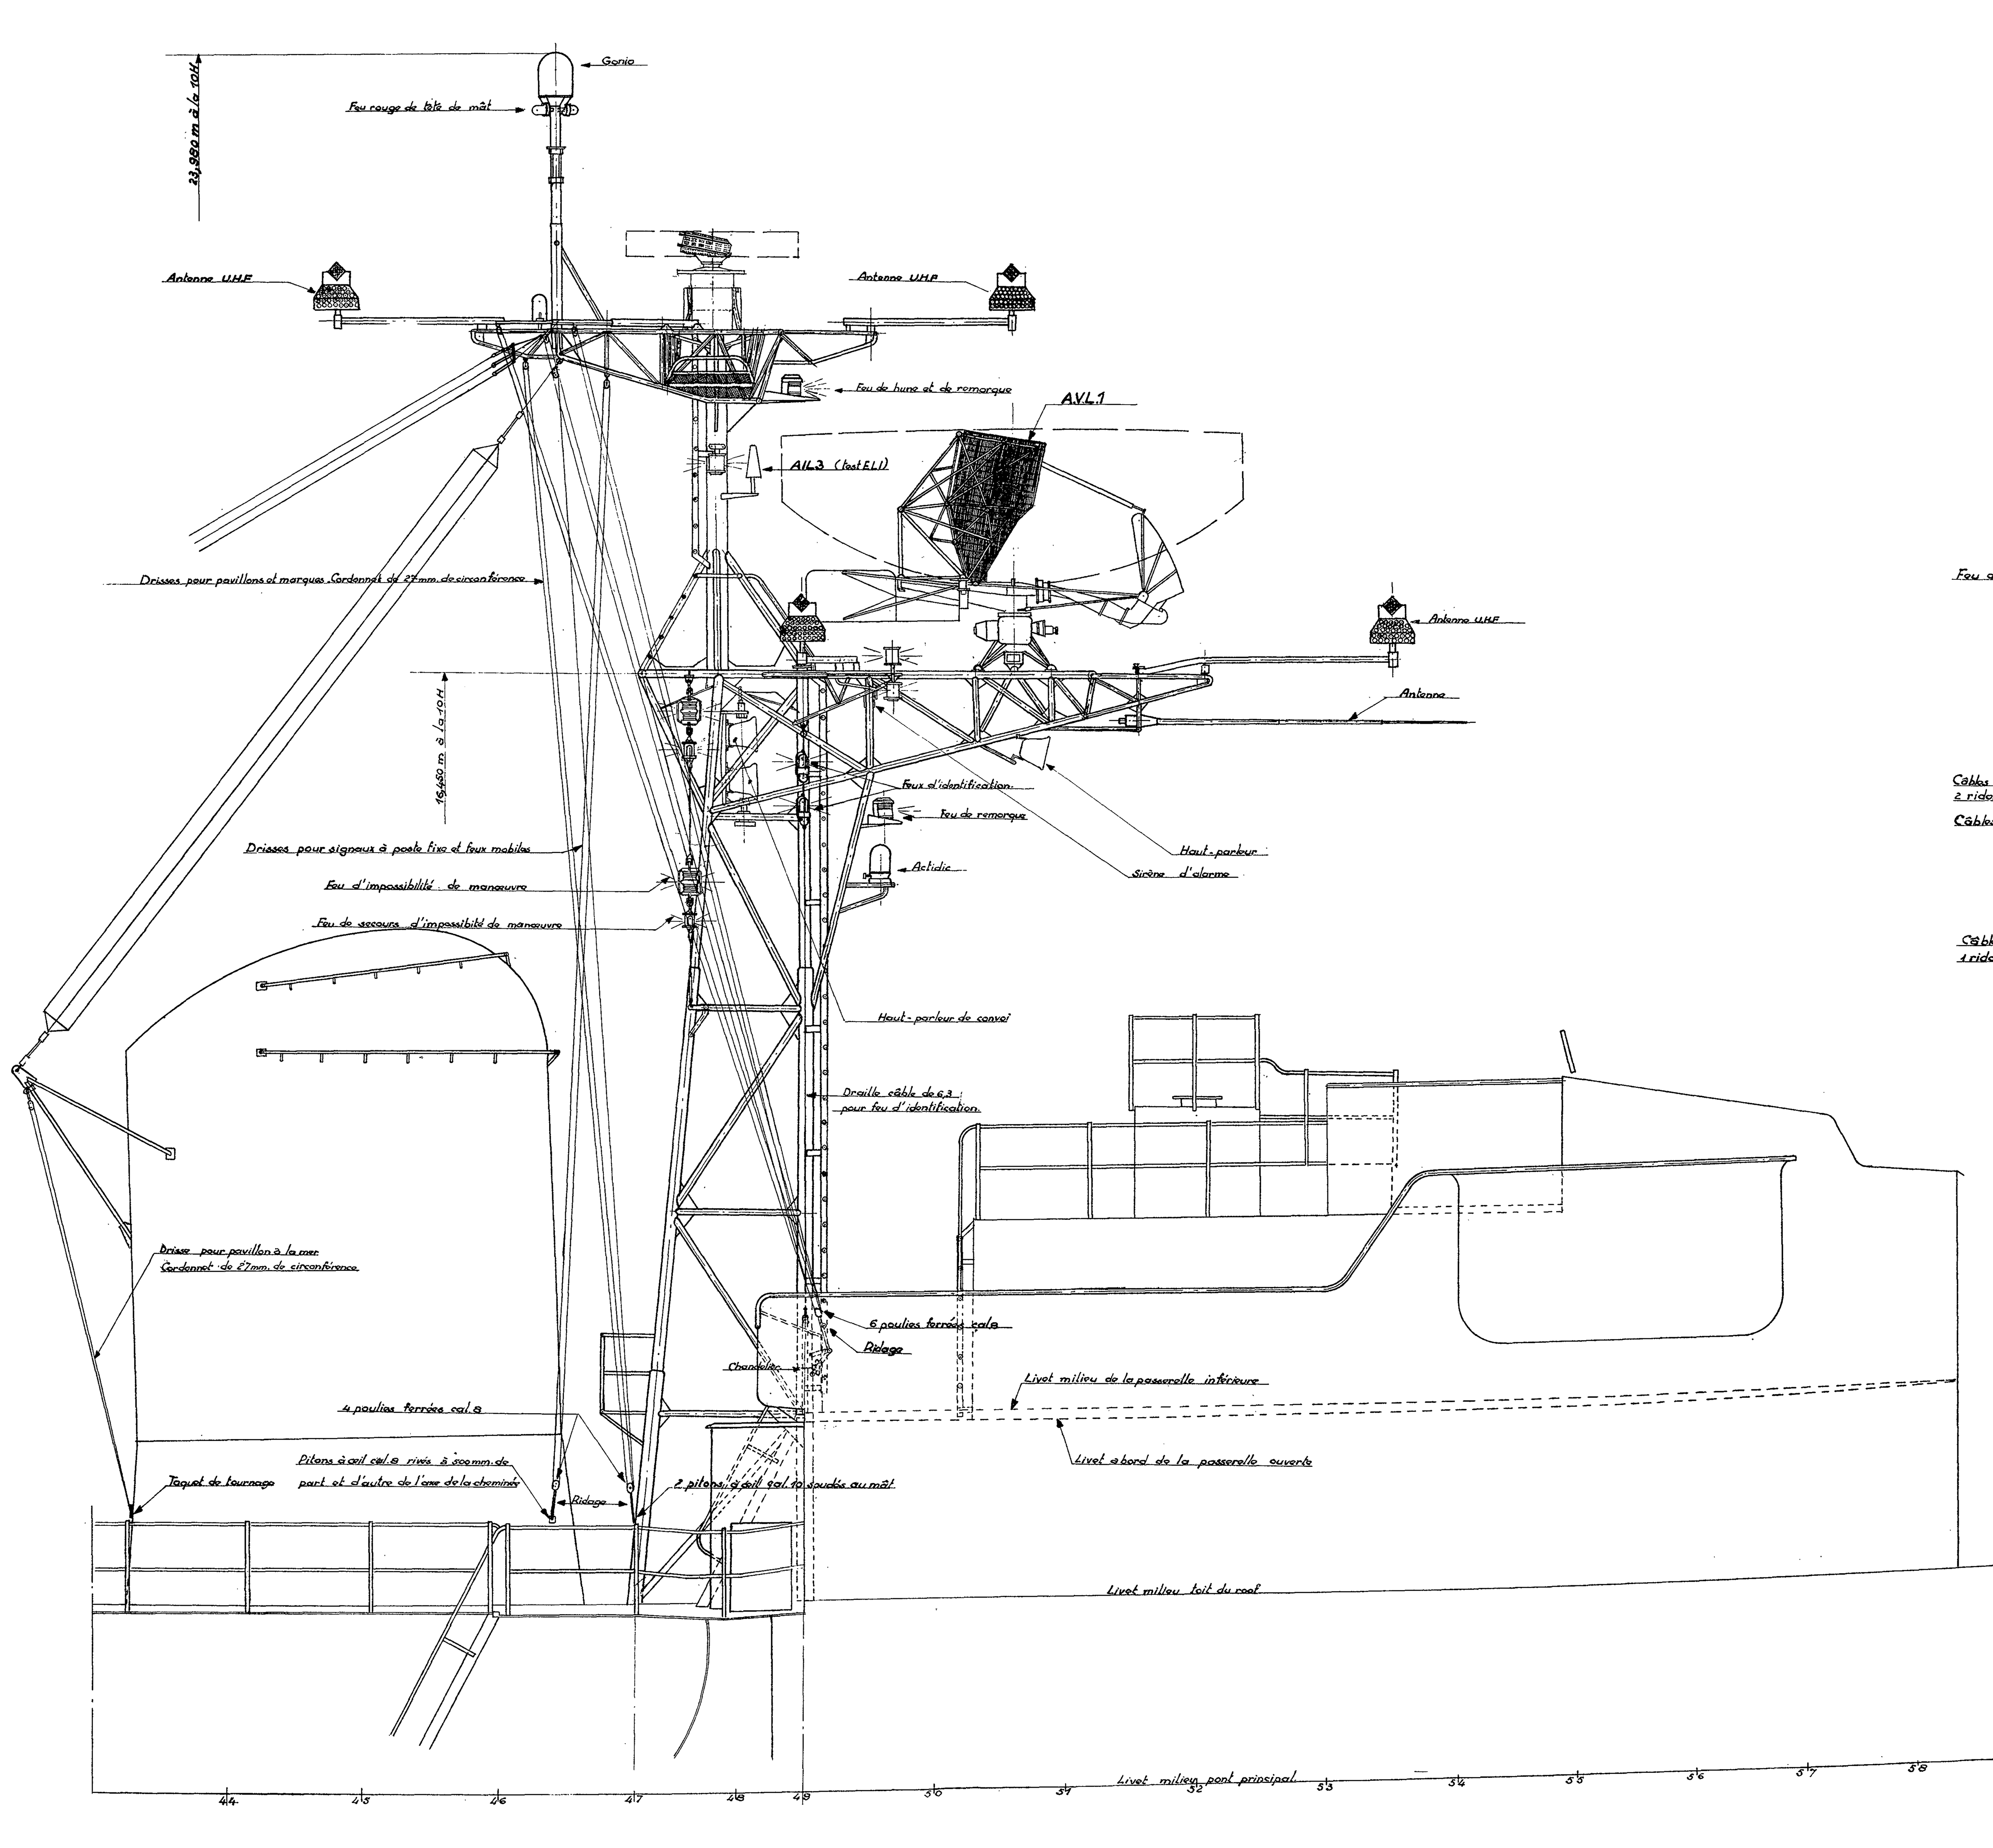

VUE DE L'AR

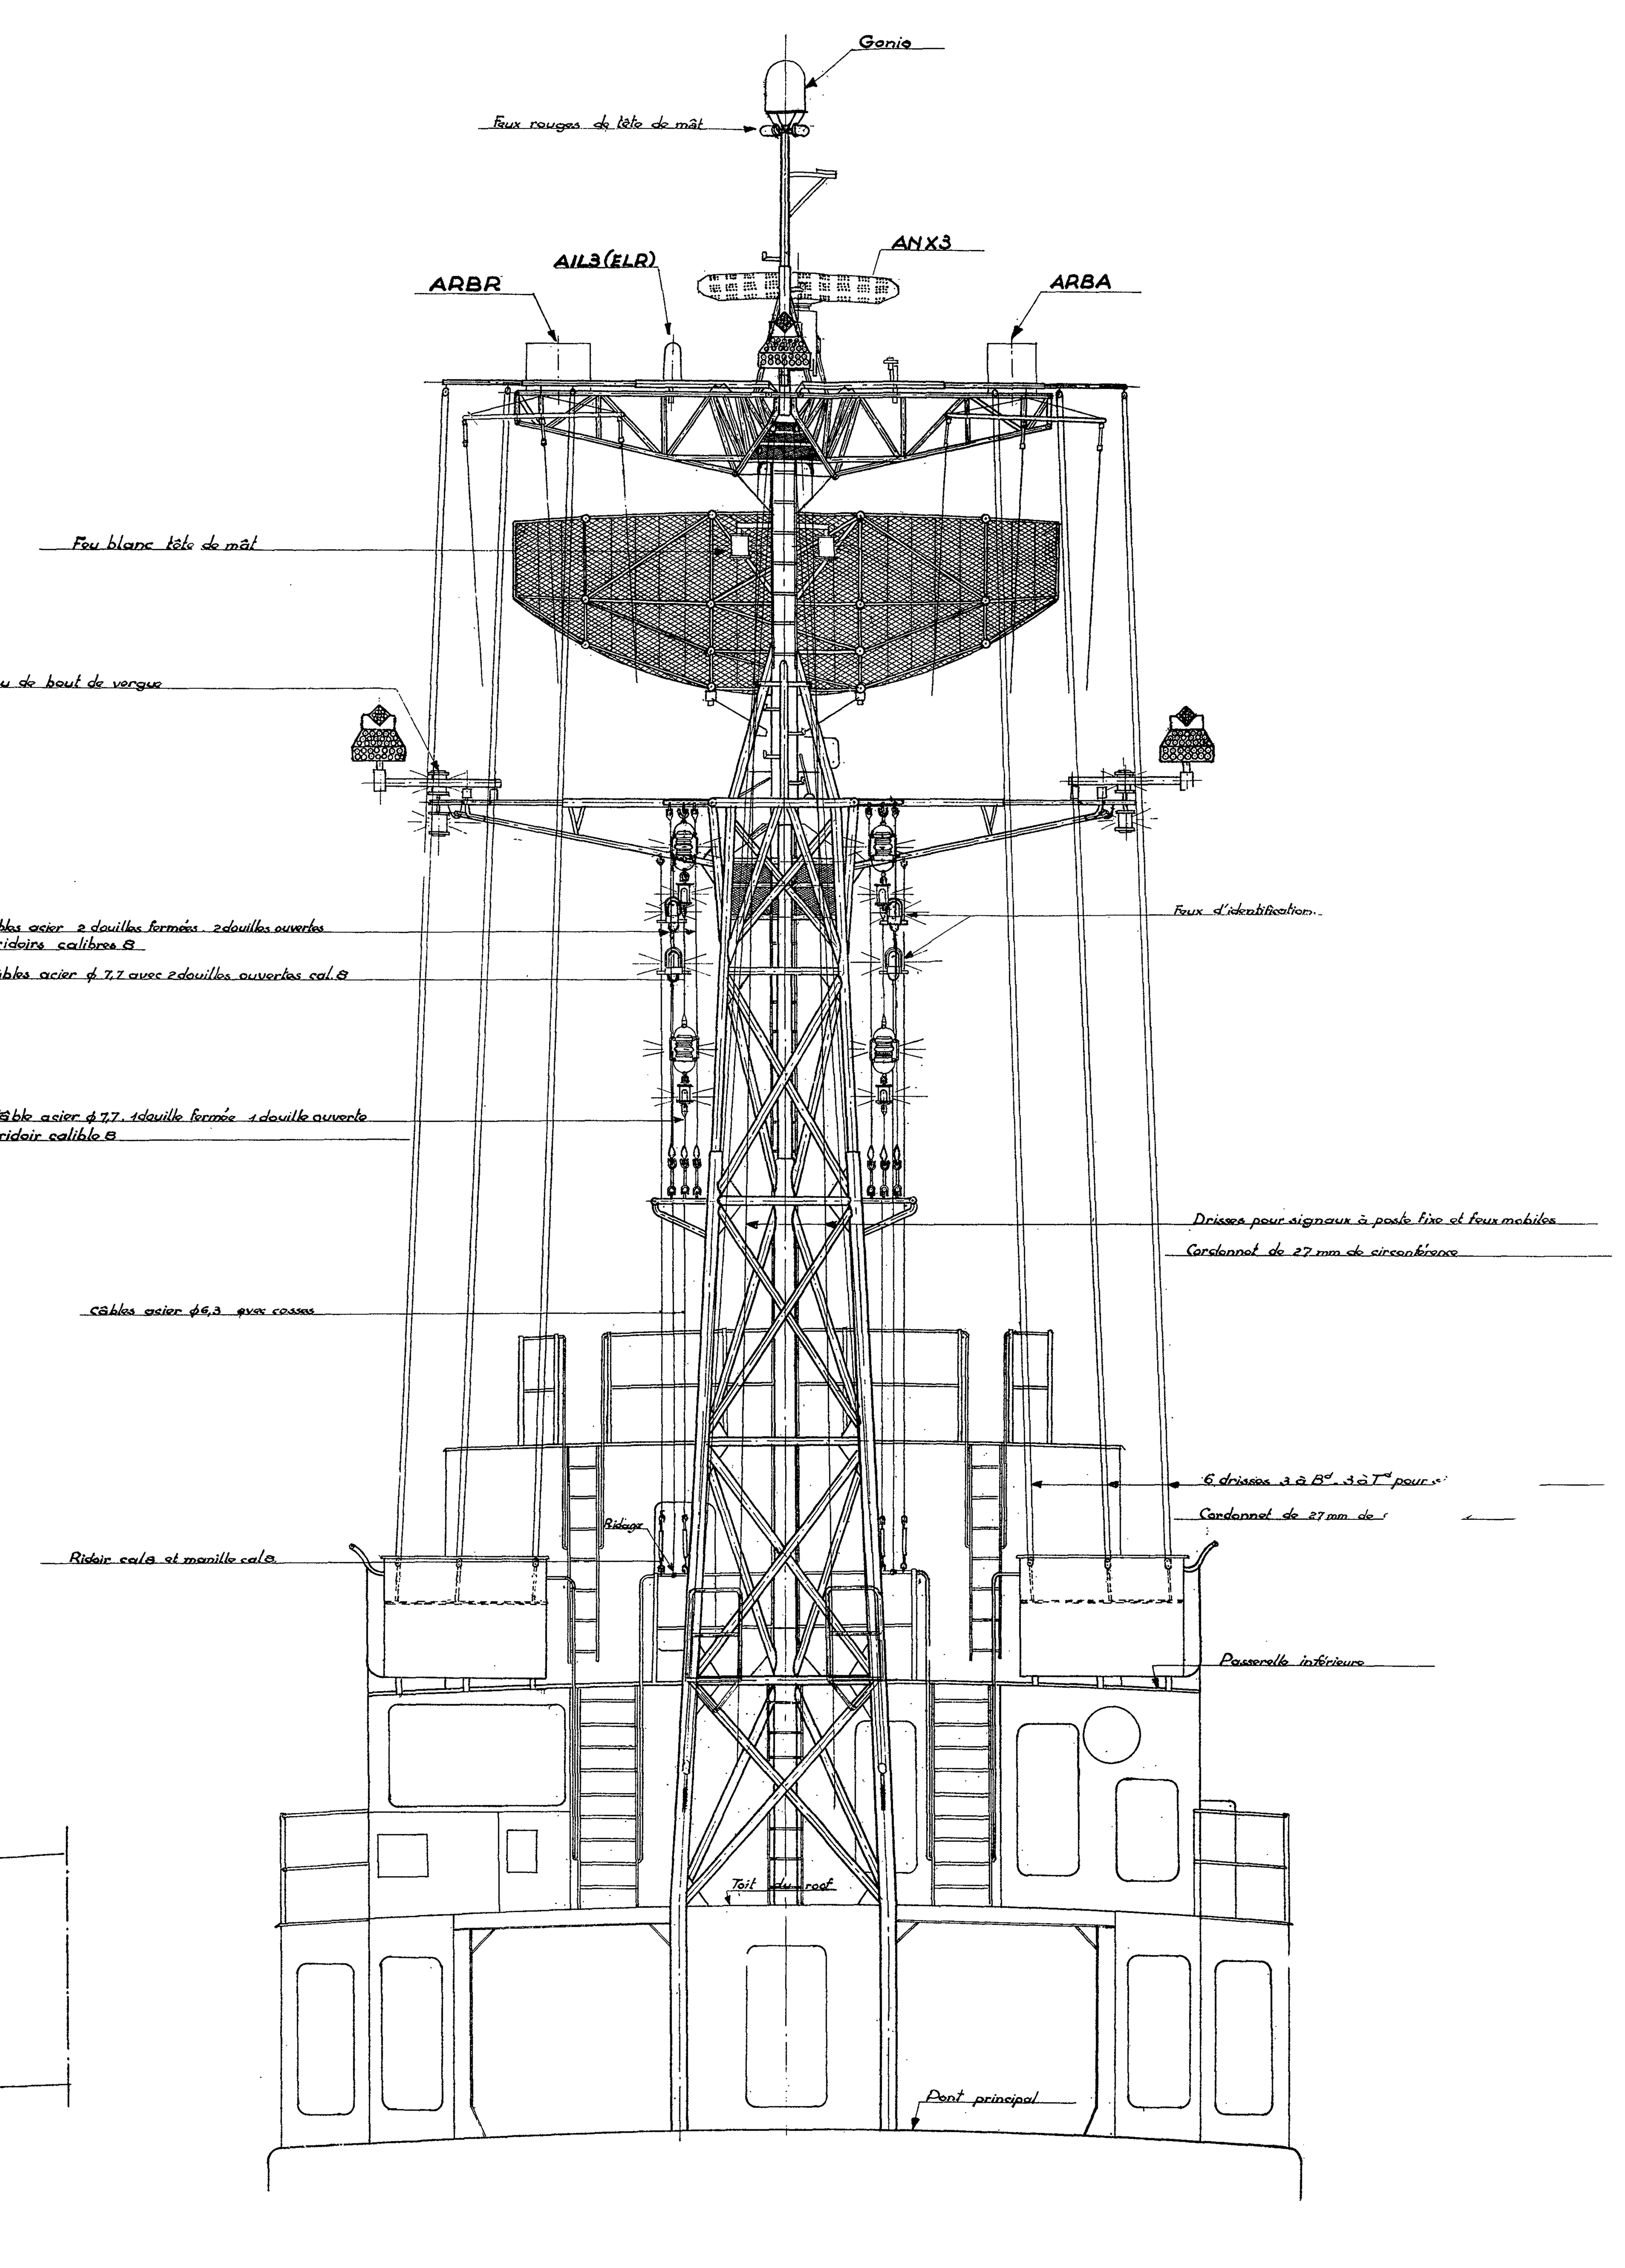

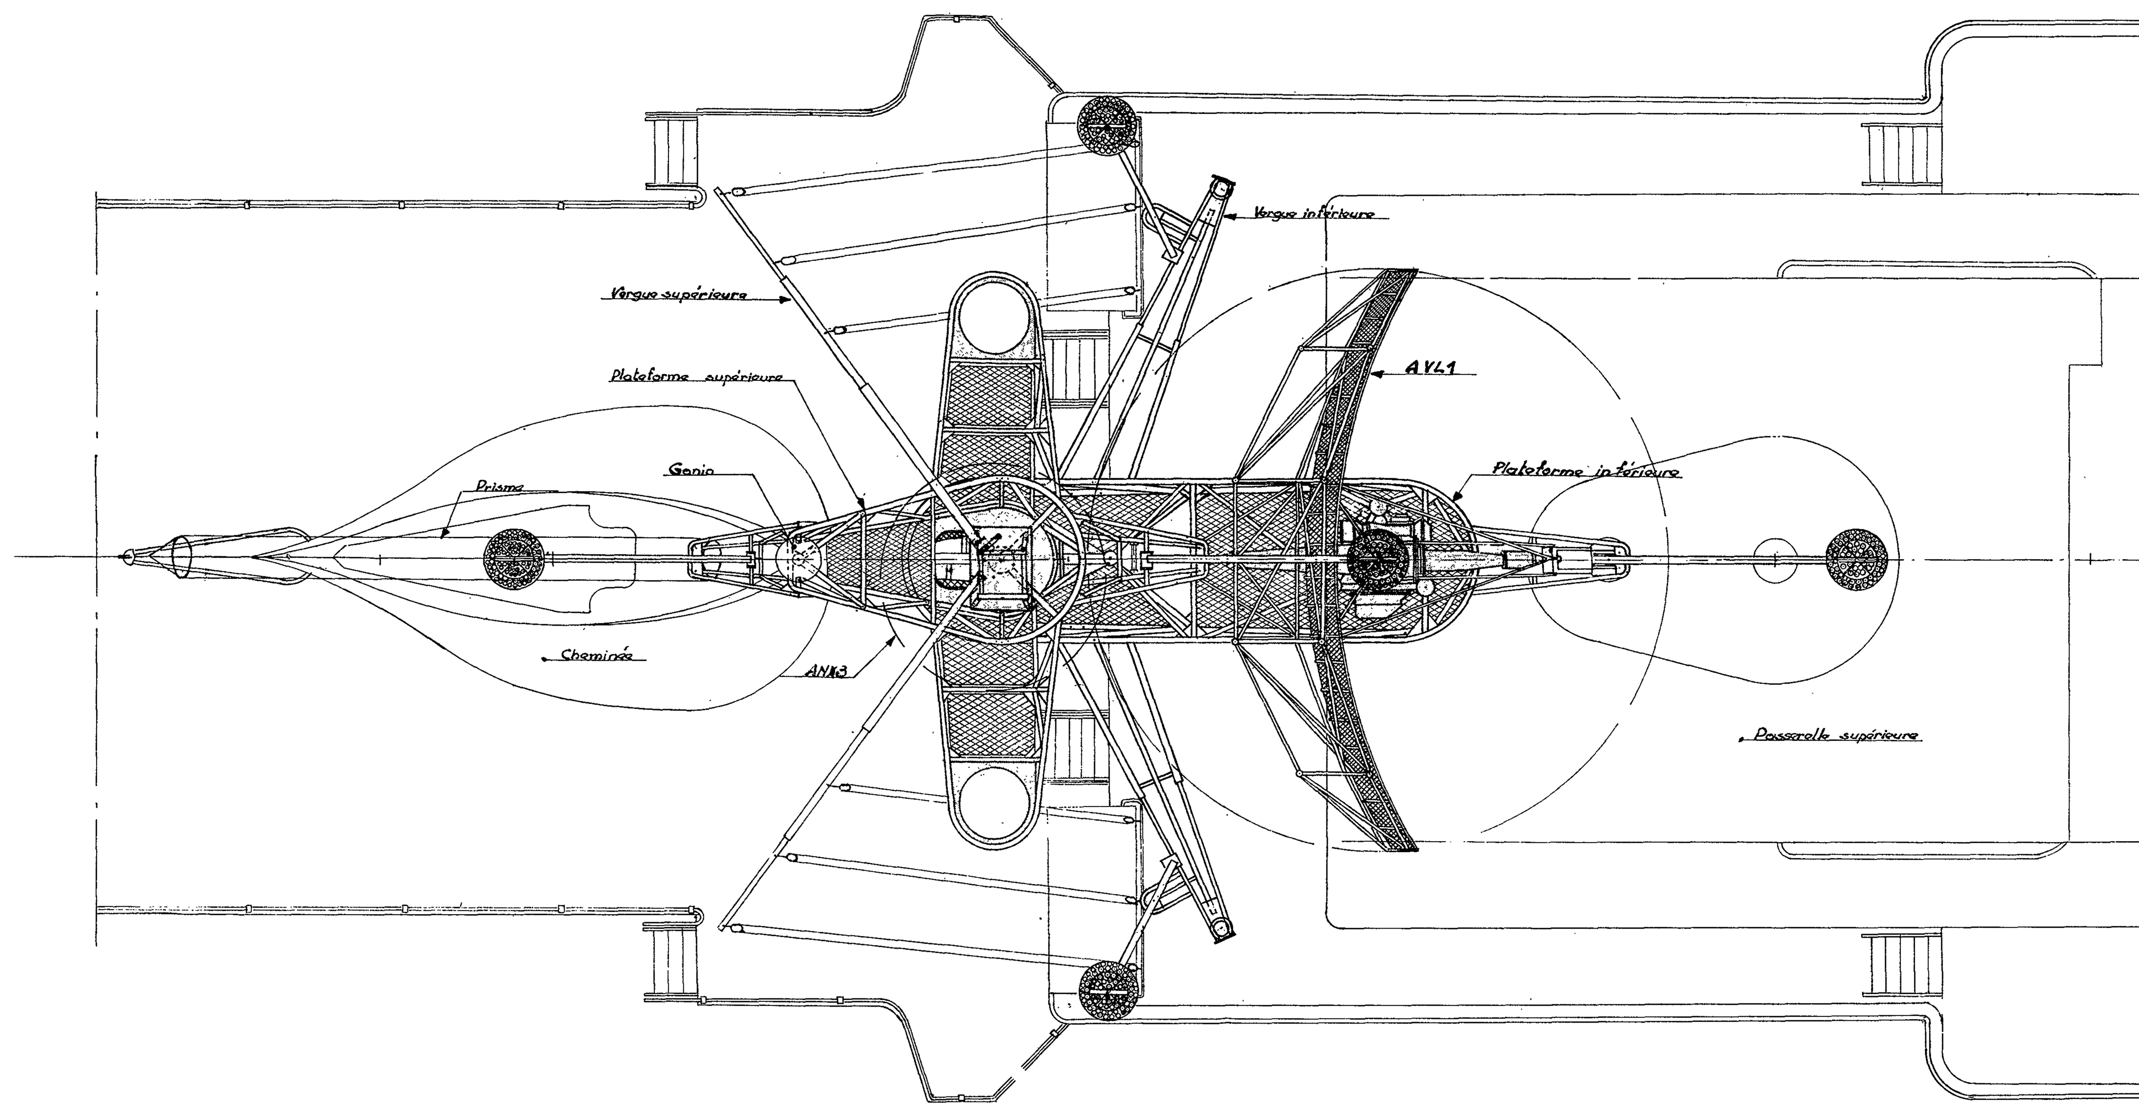

Escorteurs rapides

L'ALSACIEN
LE PROVENCAL
LE VENDÉEN

Construits sur les plans du Service Technique des Constructions et Armes Navales

MAT AVANT

Conforme à l'exécution

Lorient le 24 Juillet 1961
L'Ingénieur en Chef
du Génie Maritime PASCAL

L'Ingénieur en Chef
du Génie Maritime PICARD
Chef de la Section des Const^ons Neuves

L'Ingénieur Général
du Génie Maritime CASTELLAN
Directeur des Constructions et Armes Navales